


Исполнительная схема топливопровода

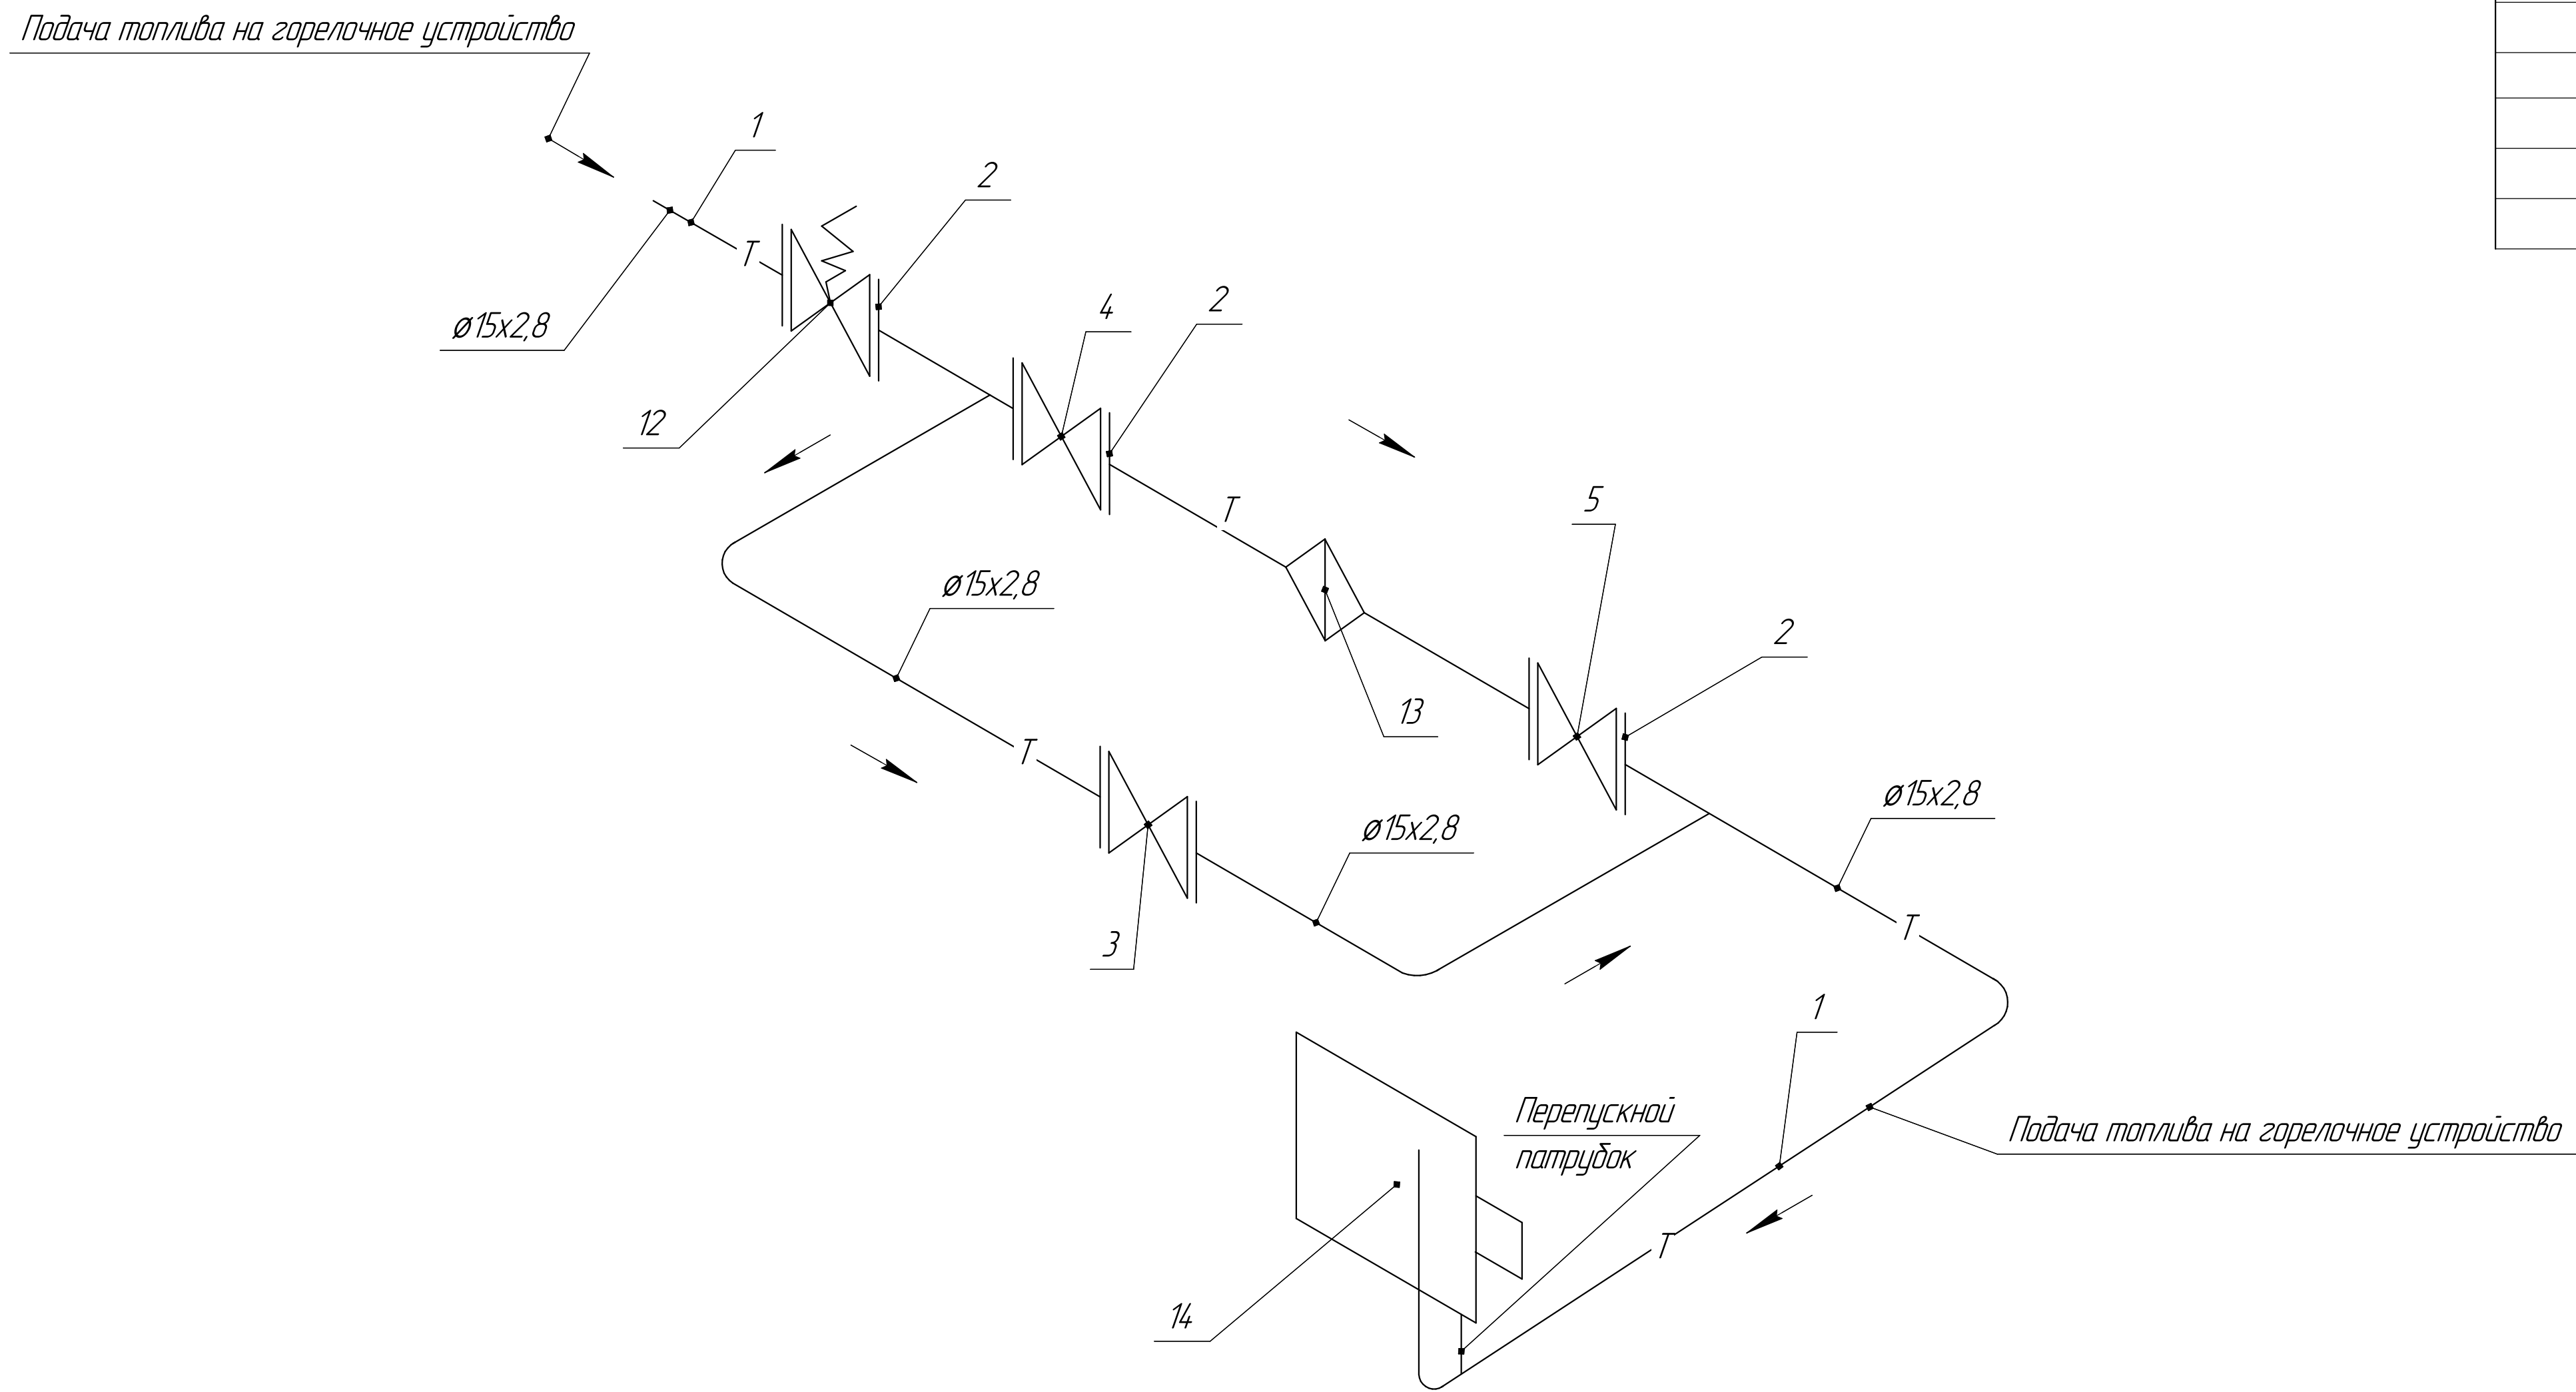

№ позиции	Наименование	Л,м,кол-во
1	Труба 15х2,8	4740
2	Фланец 1-15-10	8
3-5	Кран шаровой фланцевый Ду 15	3
6	Клапан запорный соленоидный	1
7	Фильтр топливный Ду15	1
8	Горелка жидкотопливная	1

1. Позиции оборудования, трубопроводов и арматуры с указанием марок, типов, обозначений см. комплект Т.С
2. Давление на входе в расходный бак не более 0,5 МПа.
3. Температура жидкого топлива не более 60°C.

T-топливопровод.

						36.00.00.00.00.00-ТВ			
Изм.	Колуч	Лист	МВак	Подп	Дата	Транспортодельная котельная установка ТКУ-0,7М(Э) Топлибоград вытупренный	Стация	Масса	Масштаб
		Галай					Р		-
		Маринин					Лист 2	Листов 1	
		Лисьяны				Исполнительная схема топибограда	000 МПВФ "Энергетик"		